



## 勤労福祉センター竣工図

※竣工当時の図面となり、現況と異なる箇所があります。




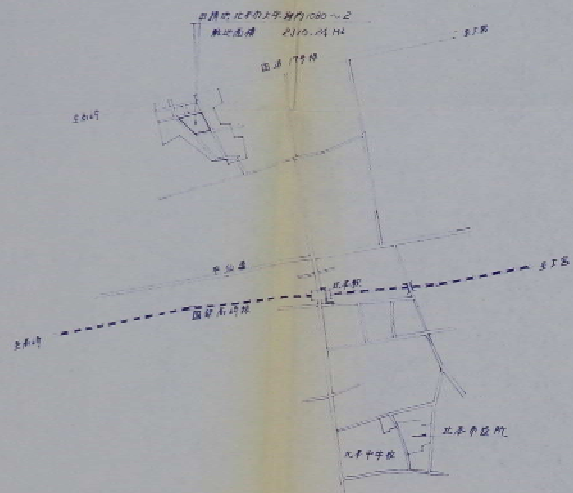



案内圖

公圖

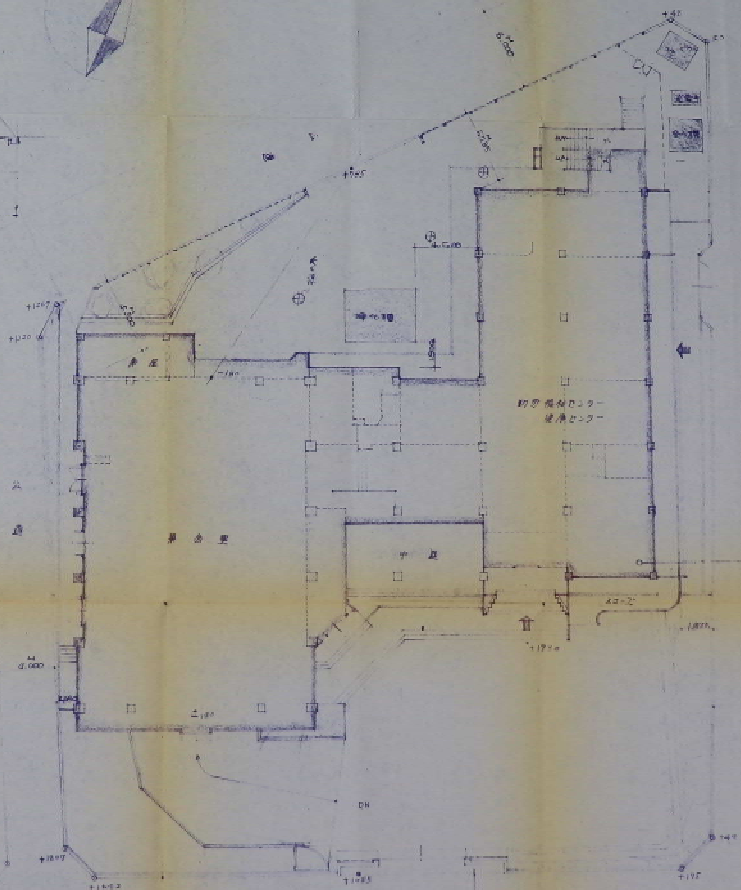


配設圖 1/200

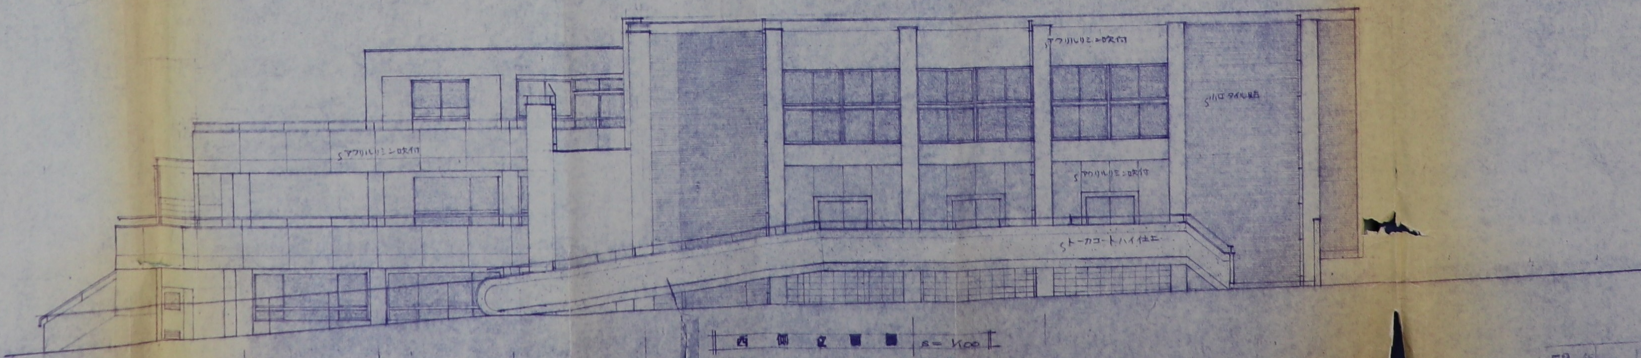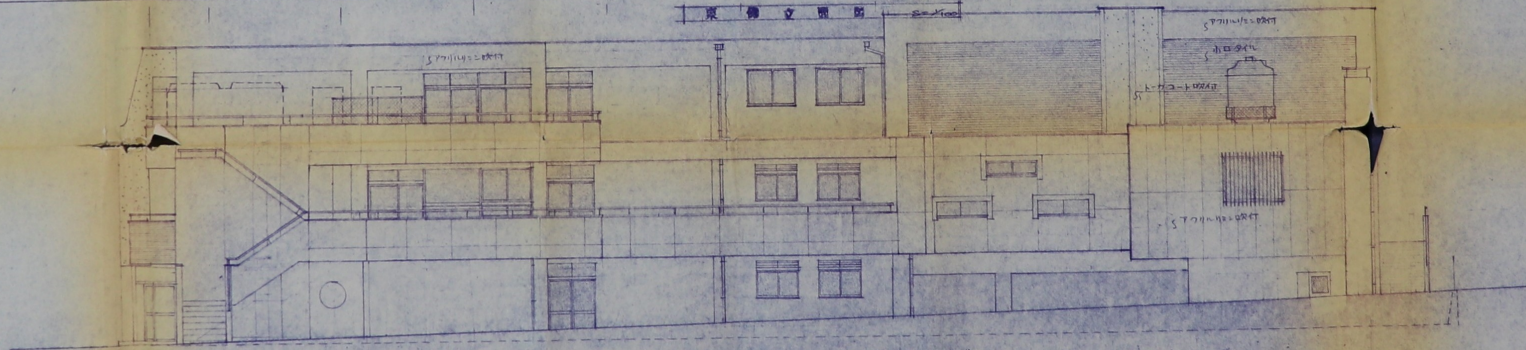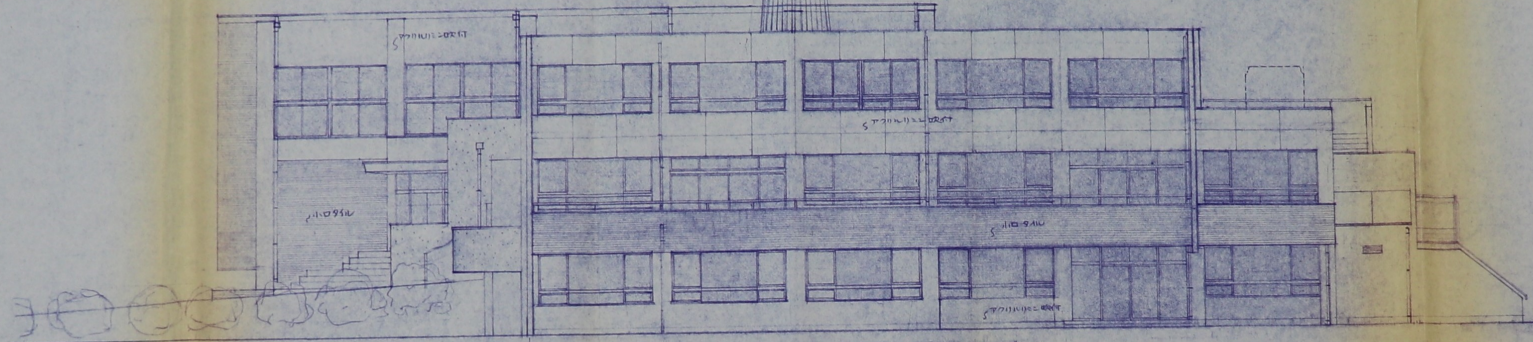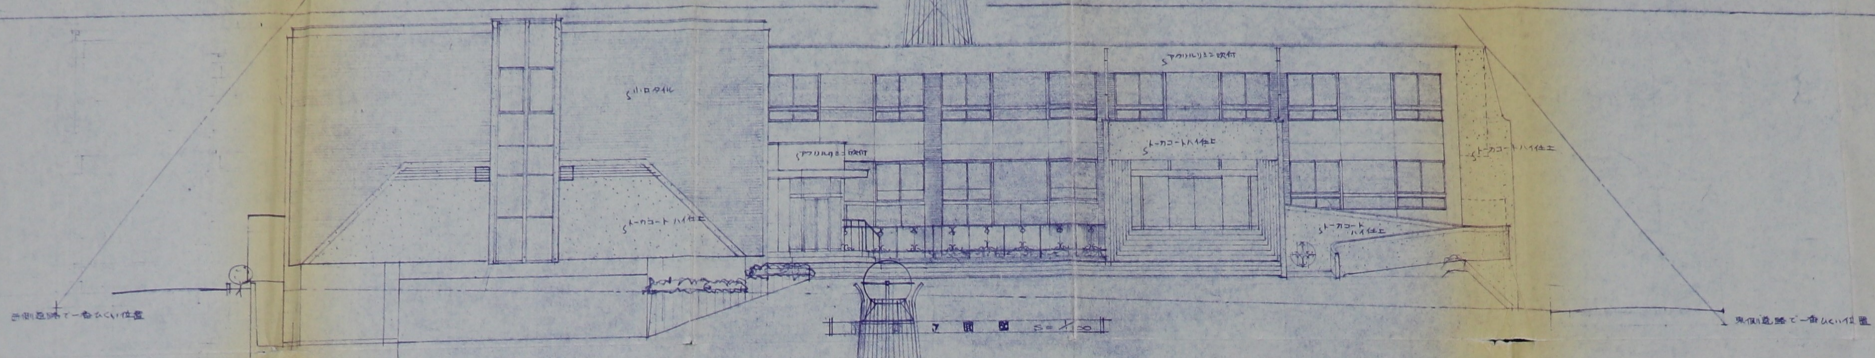


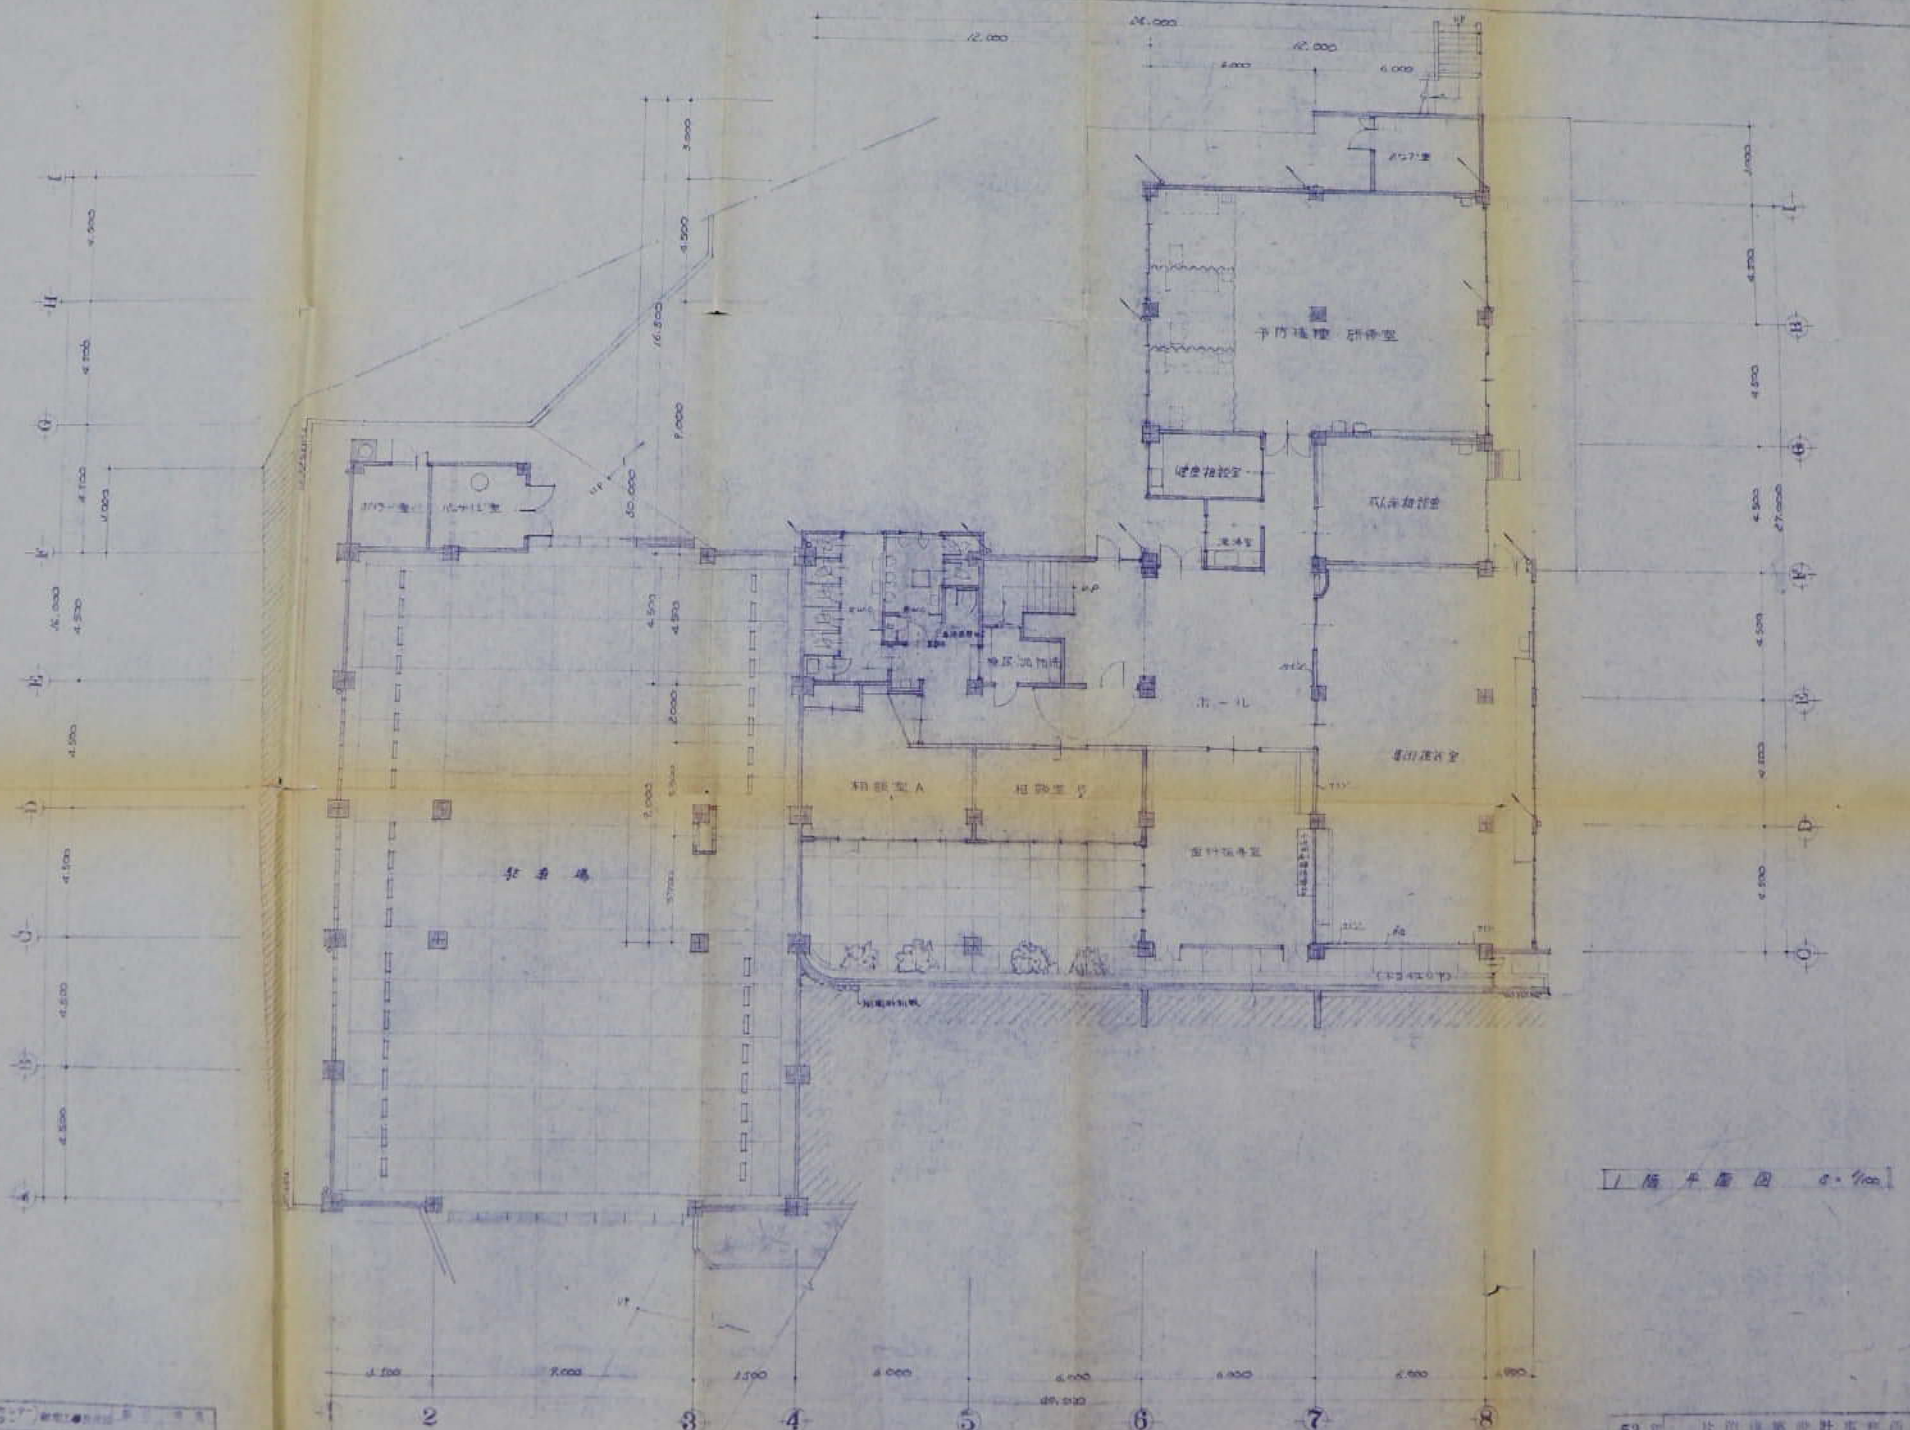

1 楼平面图 1:100

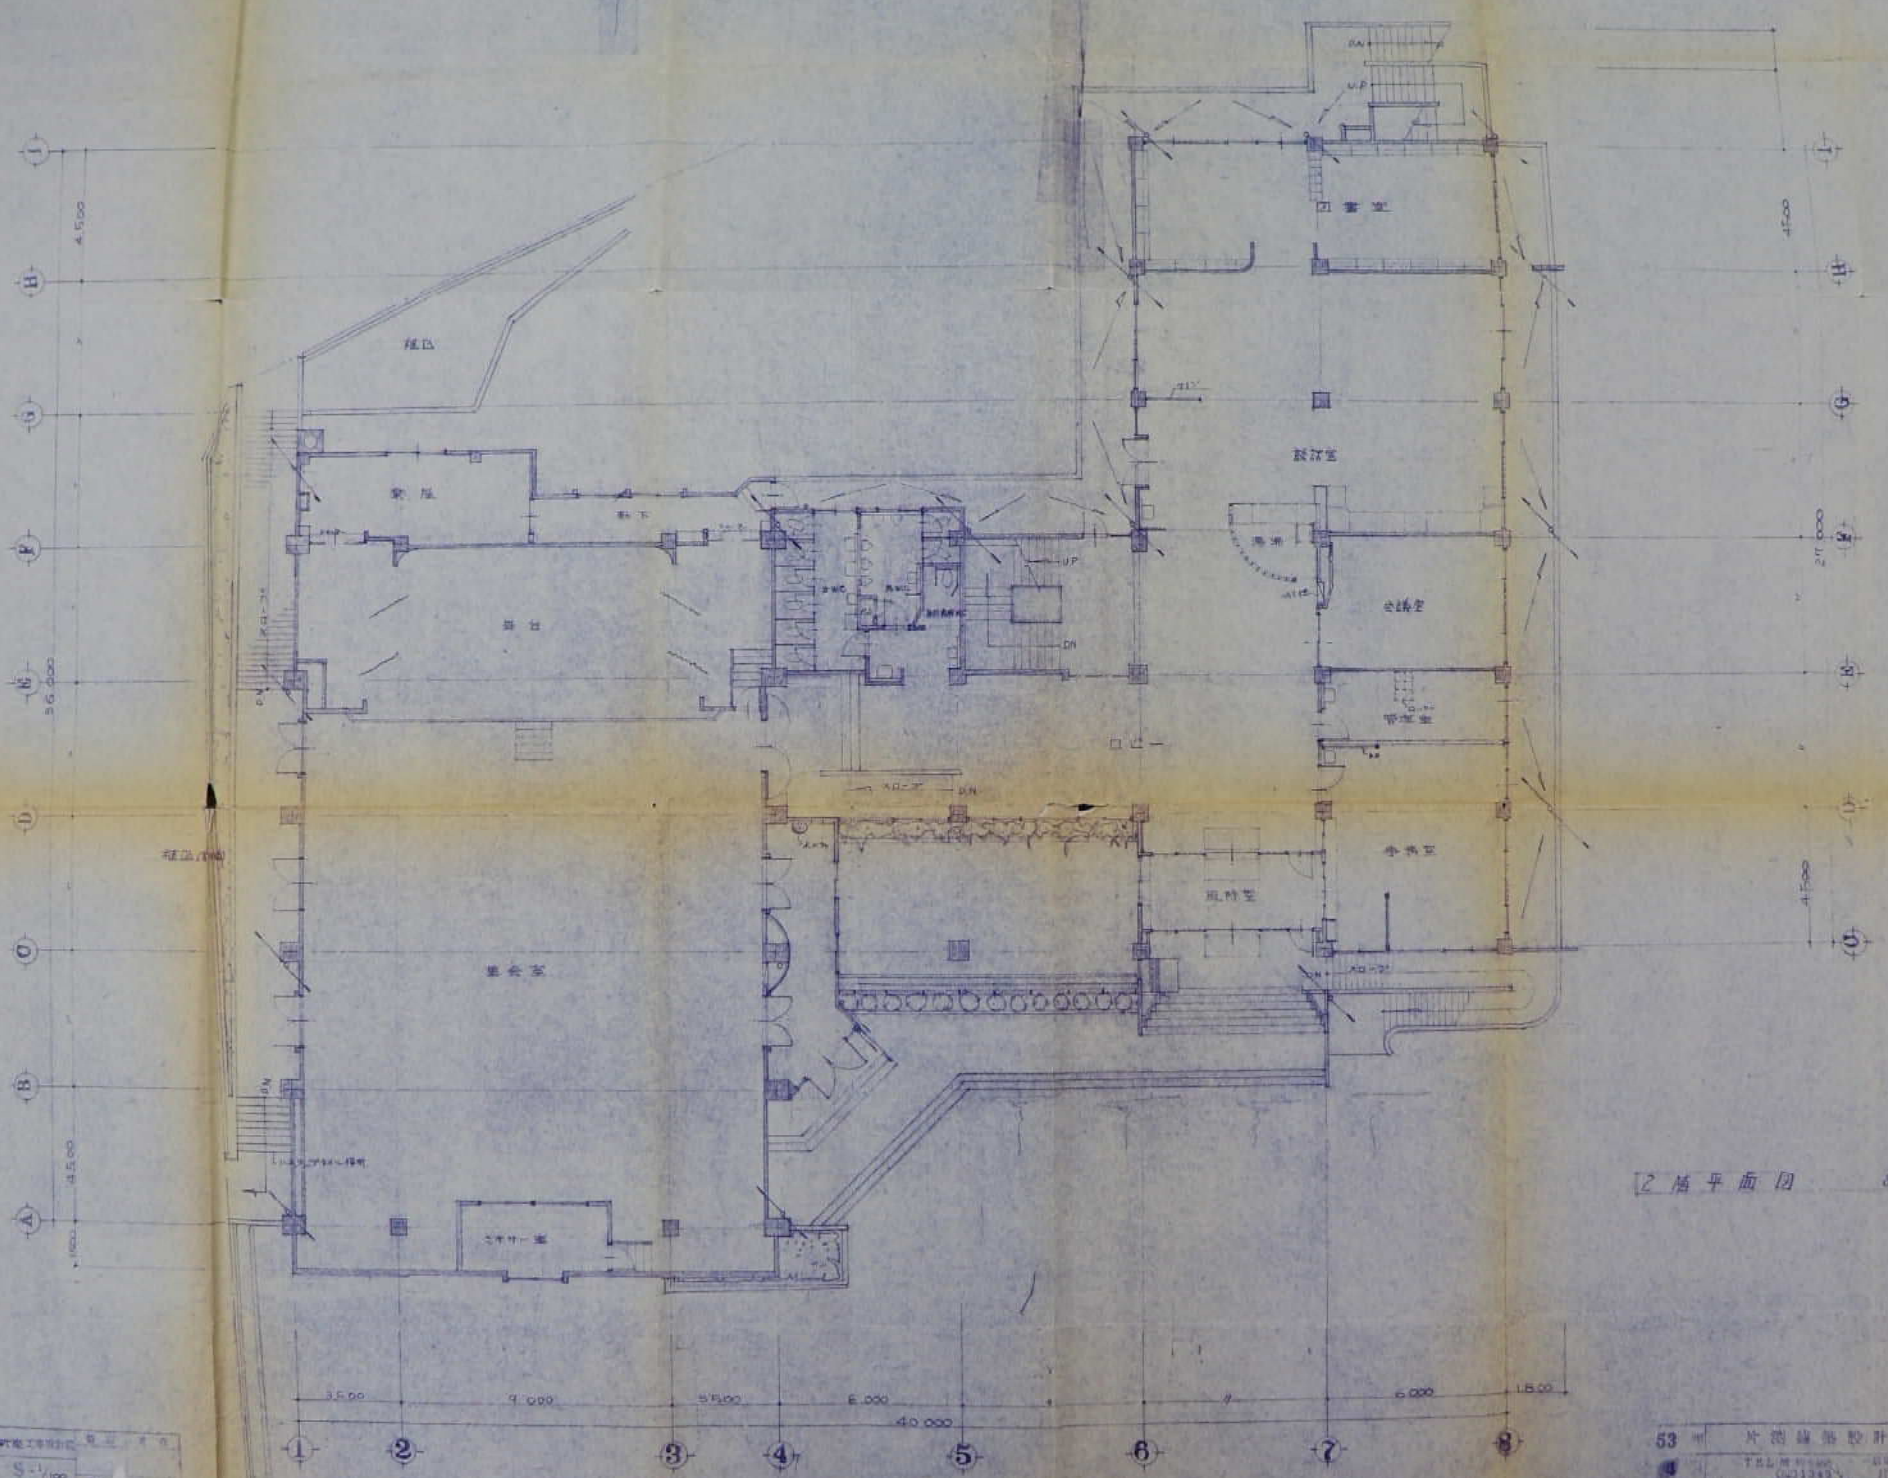

2 层平面图 1/100

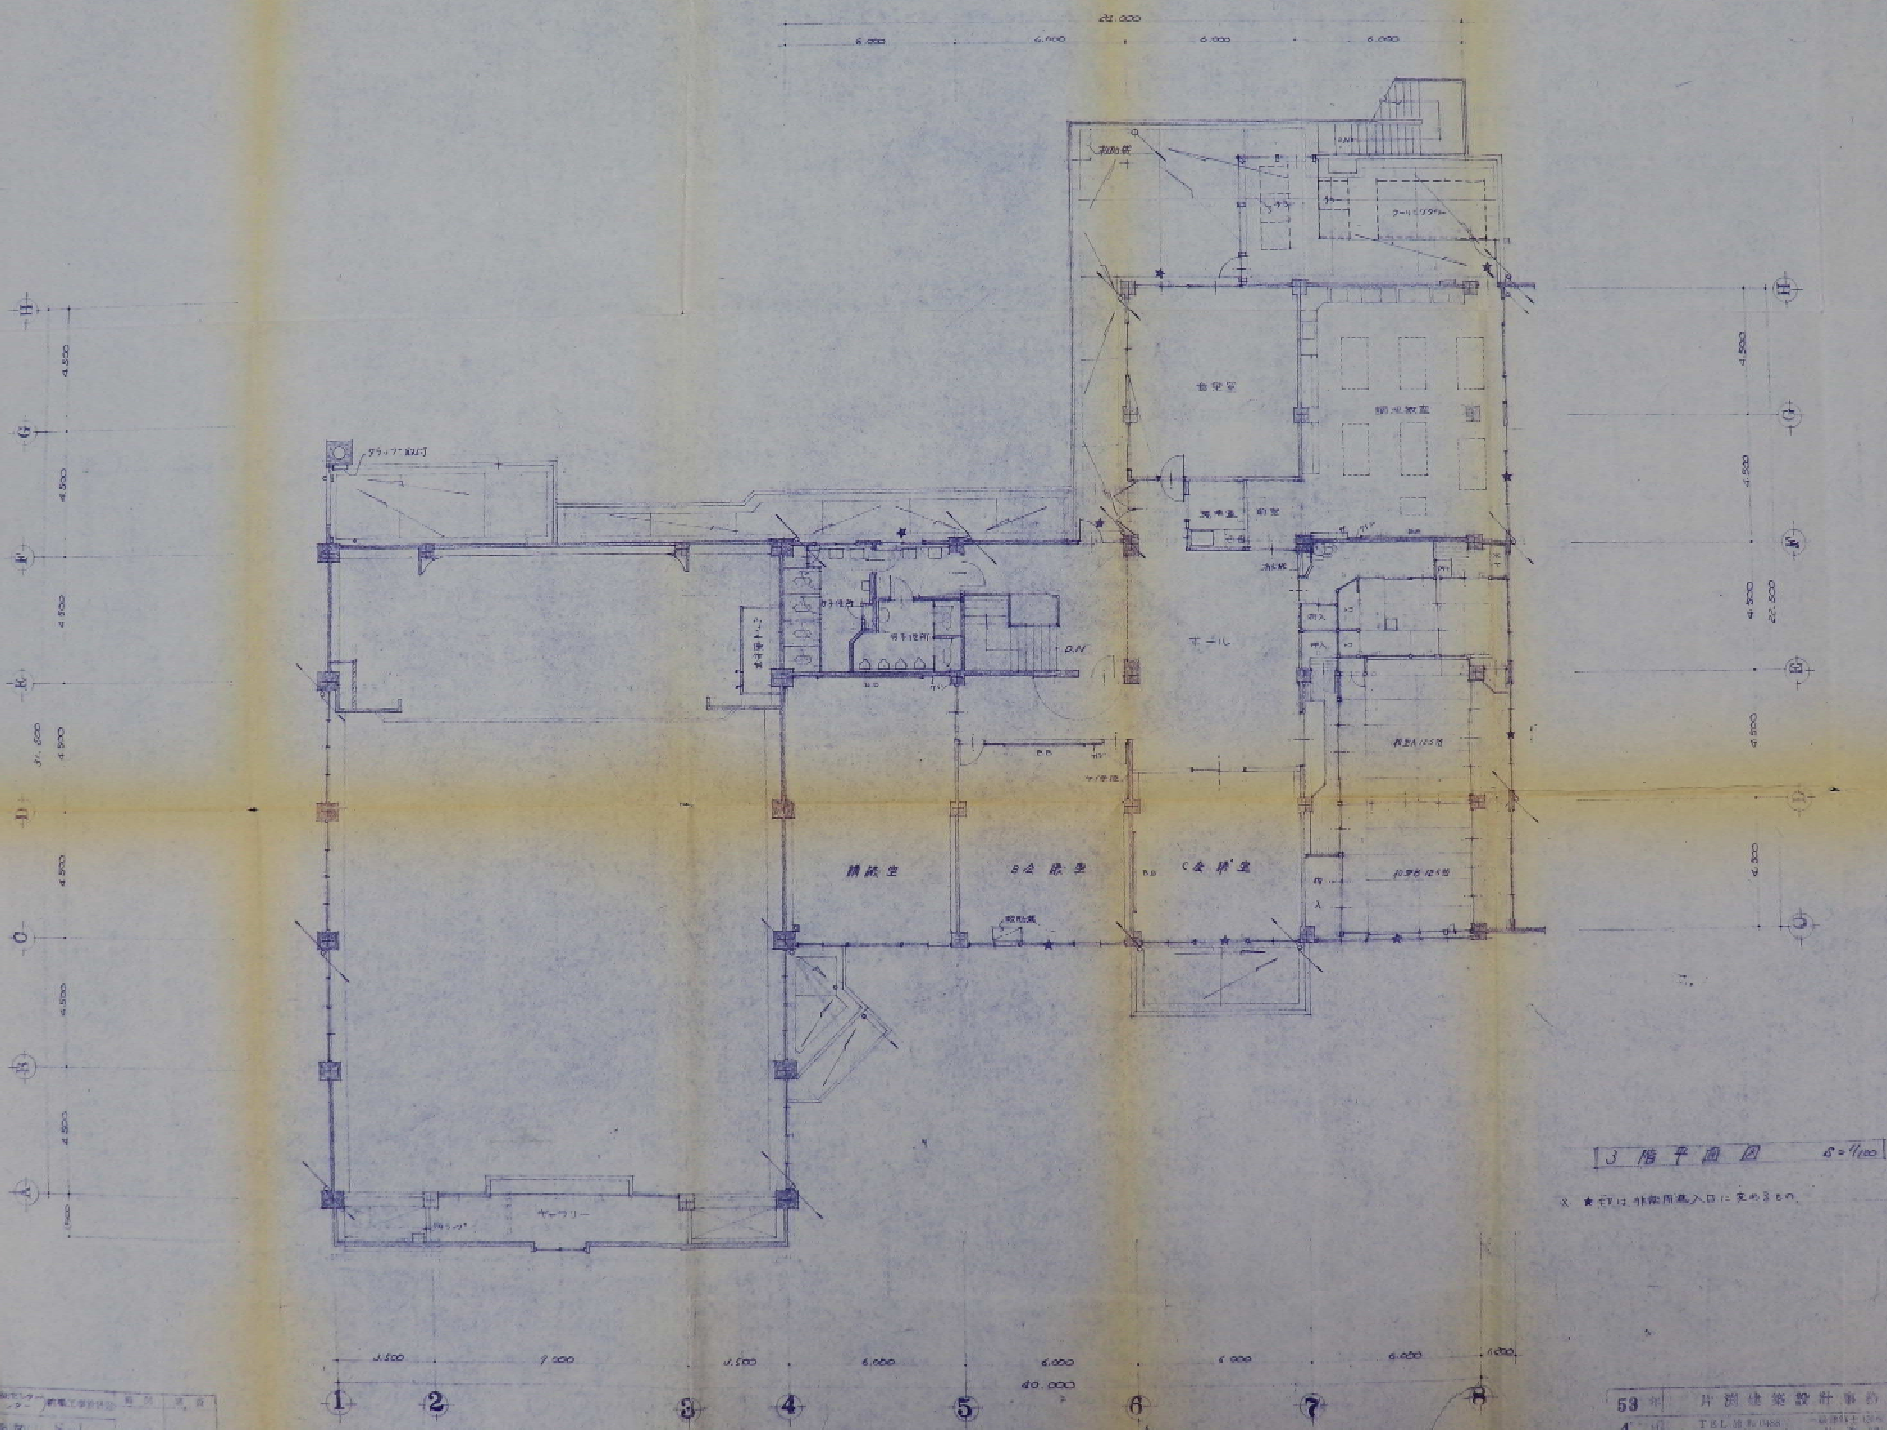

3 階平面圖 1/1000


