


# 出来形平面図記入例

※ 出来形縦断図は既設人孔の地盤高を基準に作成すること。

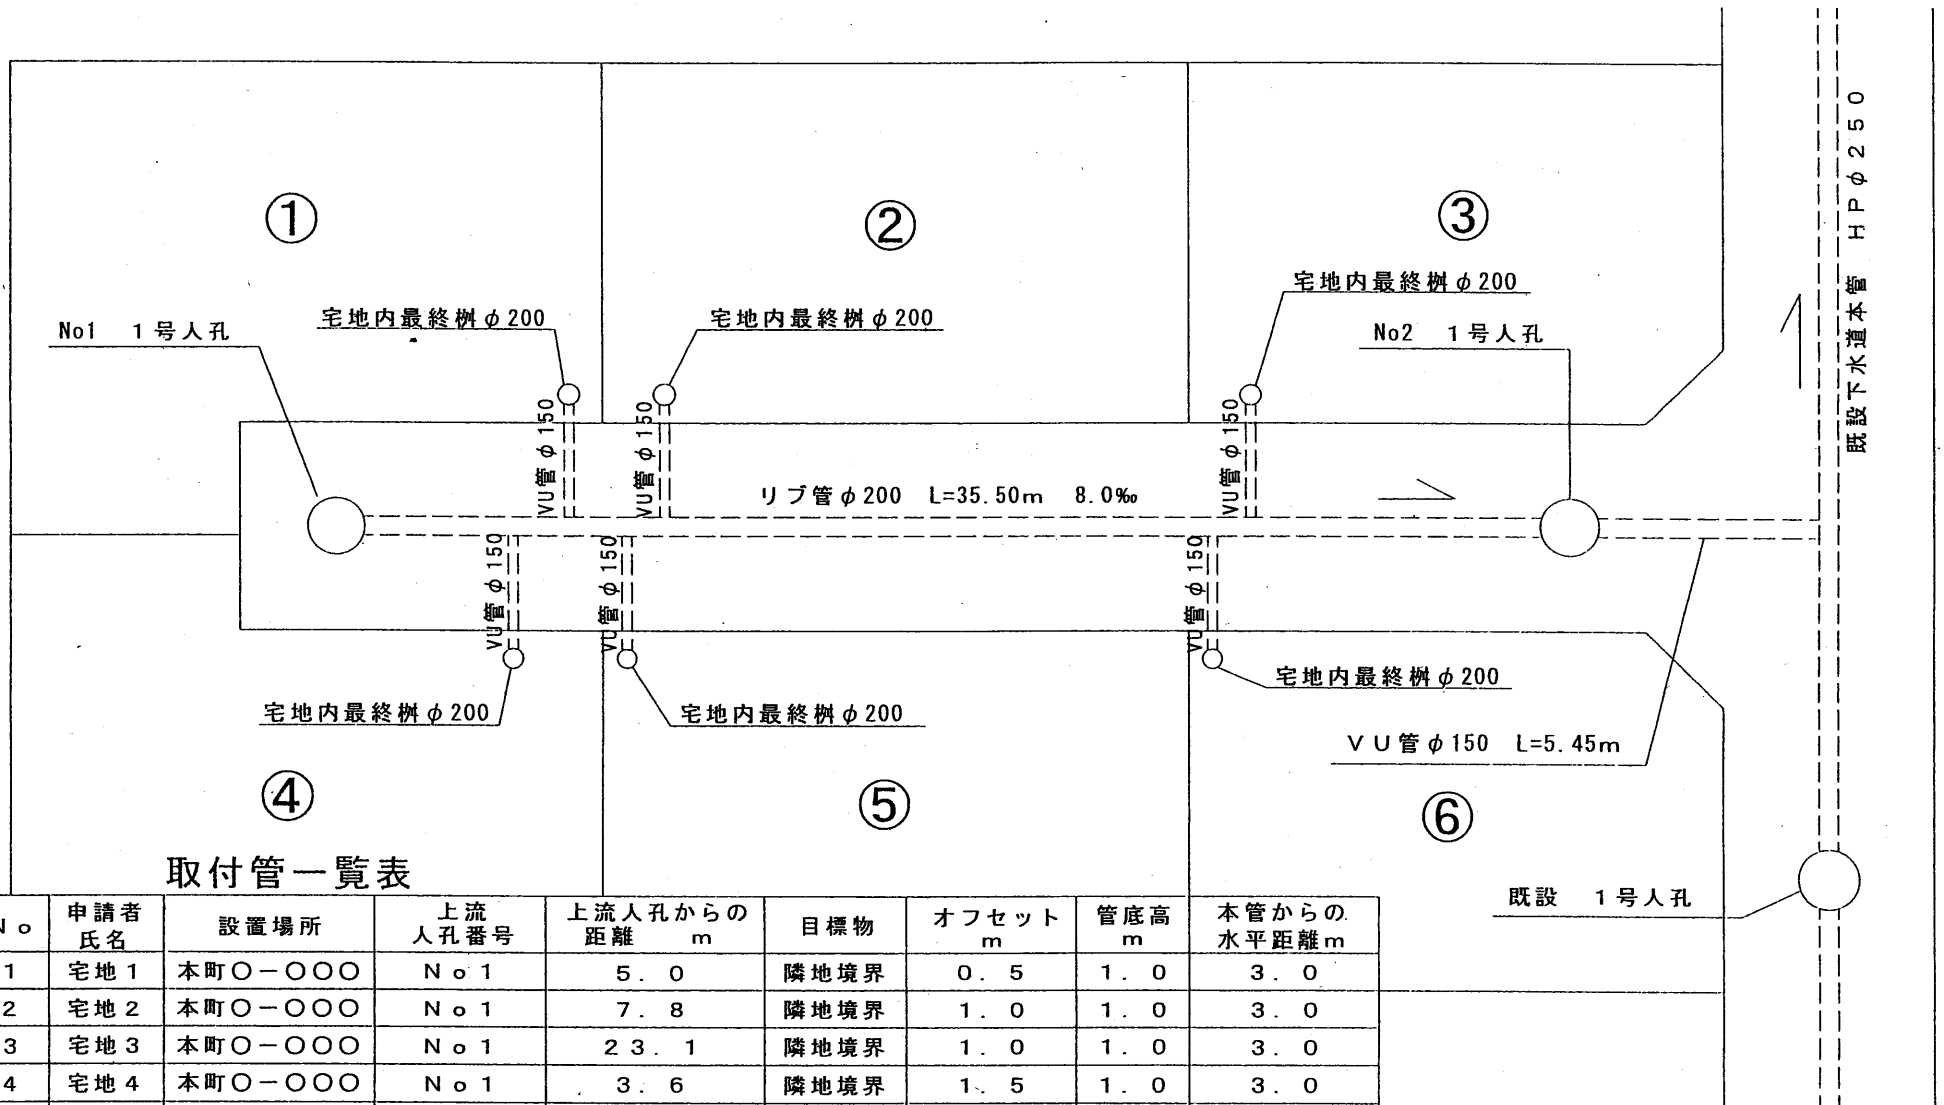

取付管一覧表

No.	申請者氏名	設置場所	上流人孔番号	上流人孔からの距離 m	目標物	オフセット m	管底高 m	本管からの水平距離 m
1	宅地 1	本町〇-〇〇〇	No. 1	5.0	隣地境界	0.5	1.0	3.0
2	宅地 2	本町〇-〇〇〇	No. 1	7.8	隣地境界	1.0	1.0	3.0
3	宅地 3	本町〇-〇〇〇	No. 1	23.1	隣地境界	1.0	1.0	3.0
4	宅地 4	本町〇-〇〇〇	No. 1	3.6	隣地境界	1.5	1.0	3.0
5	宅地 5	本町〇-〇〇〇	No. 1	6.5	隣地境界	0.5	1.0	3.0
6	宅地 6	本町〇-〇〇〇	No. 1	22.2	隣地境界	0.5	1.0	3.0